

OSIEDLE WIELORODZINNE LEWANDÓW II

BUDYNEK TYP "A"
NUMER

7

ADRES

BIAŁOŁĘKA ul. Lewandów

FAZA PROJEKTU

TYP LOKALU

KONDYGNACJA /

NR LOKALU

DATA

DOKUMENTACJA POWYKONAWCZA

3P

PARTER




1 PIĘTRO

2 PIĘTRO

30


08.2012

17

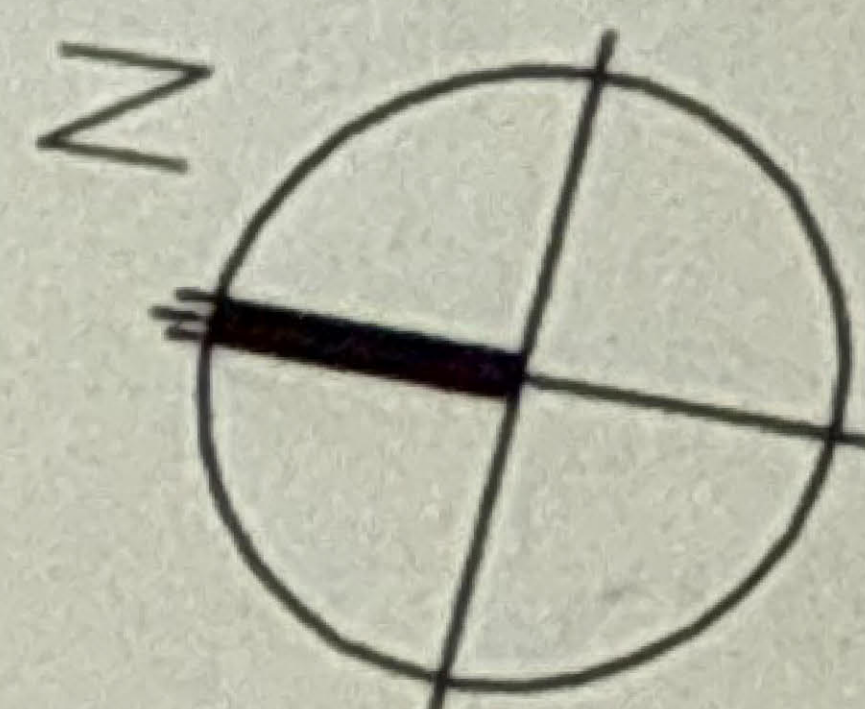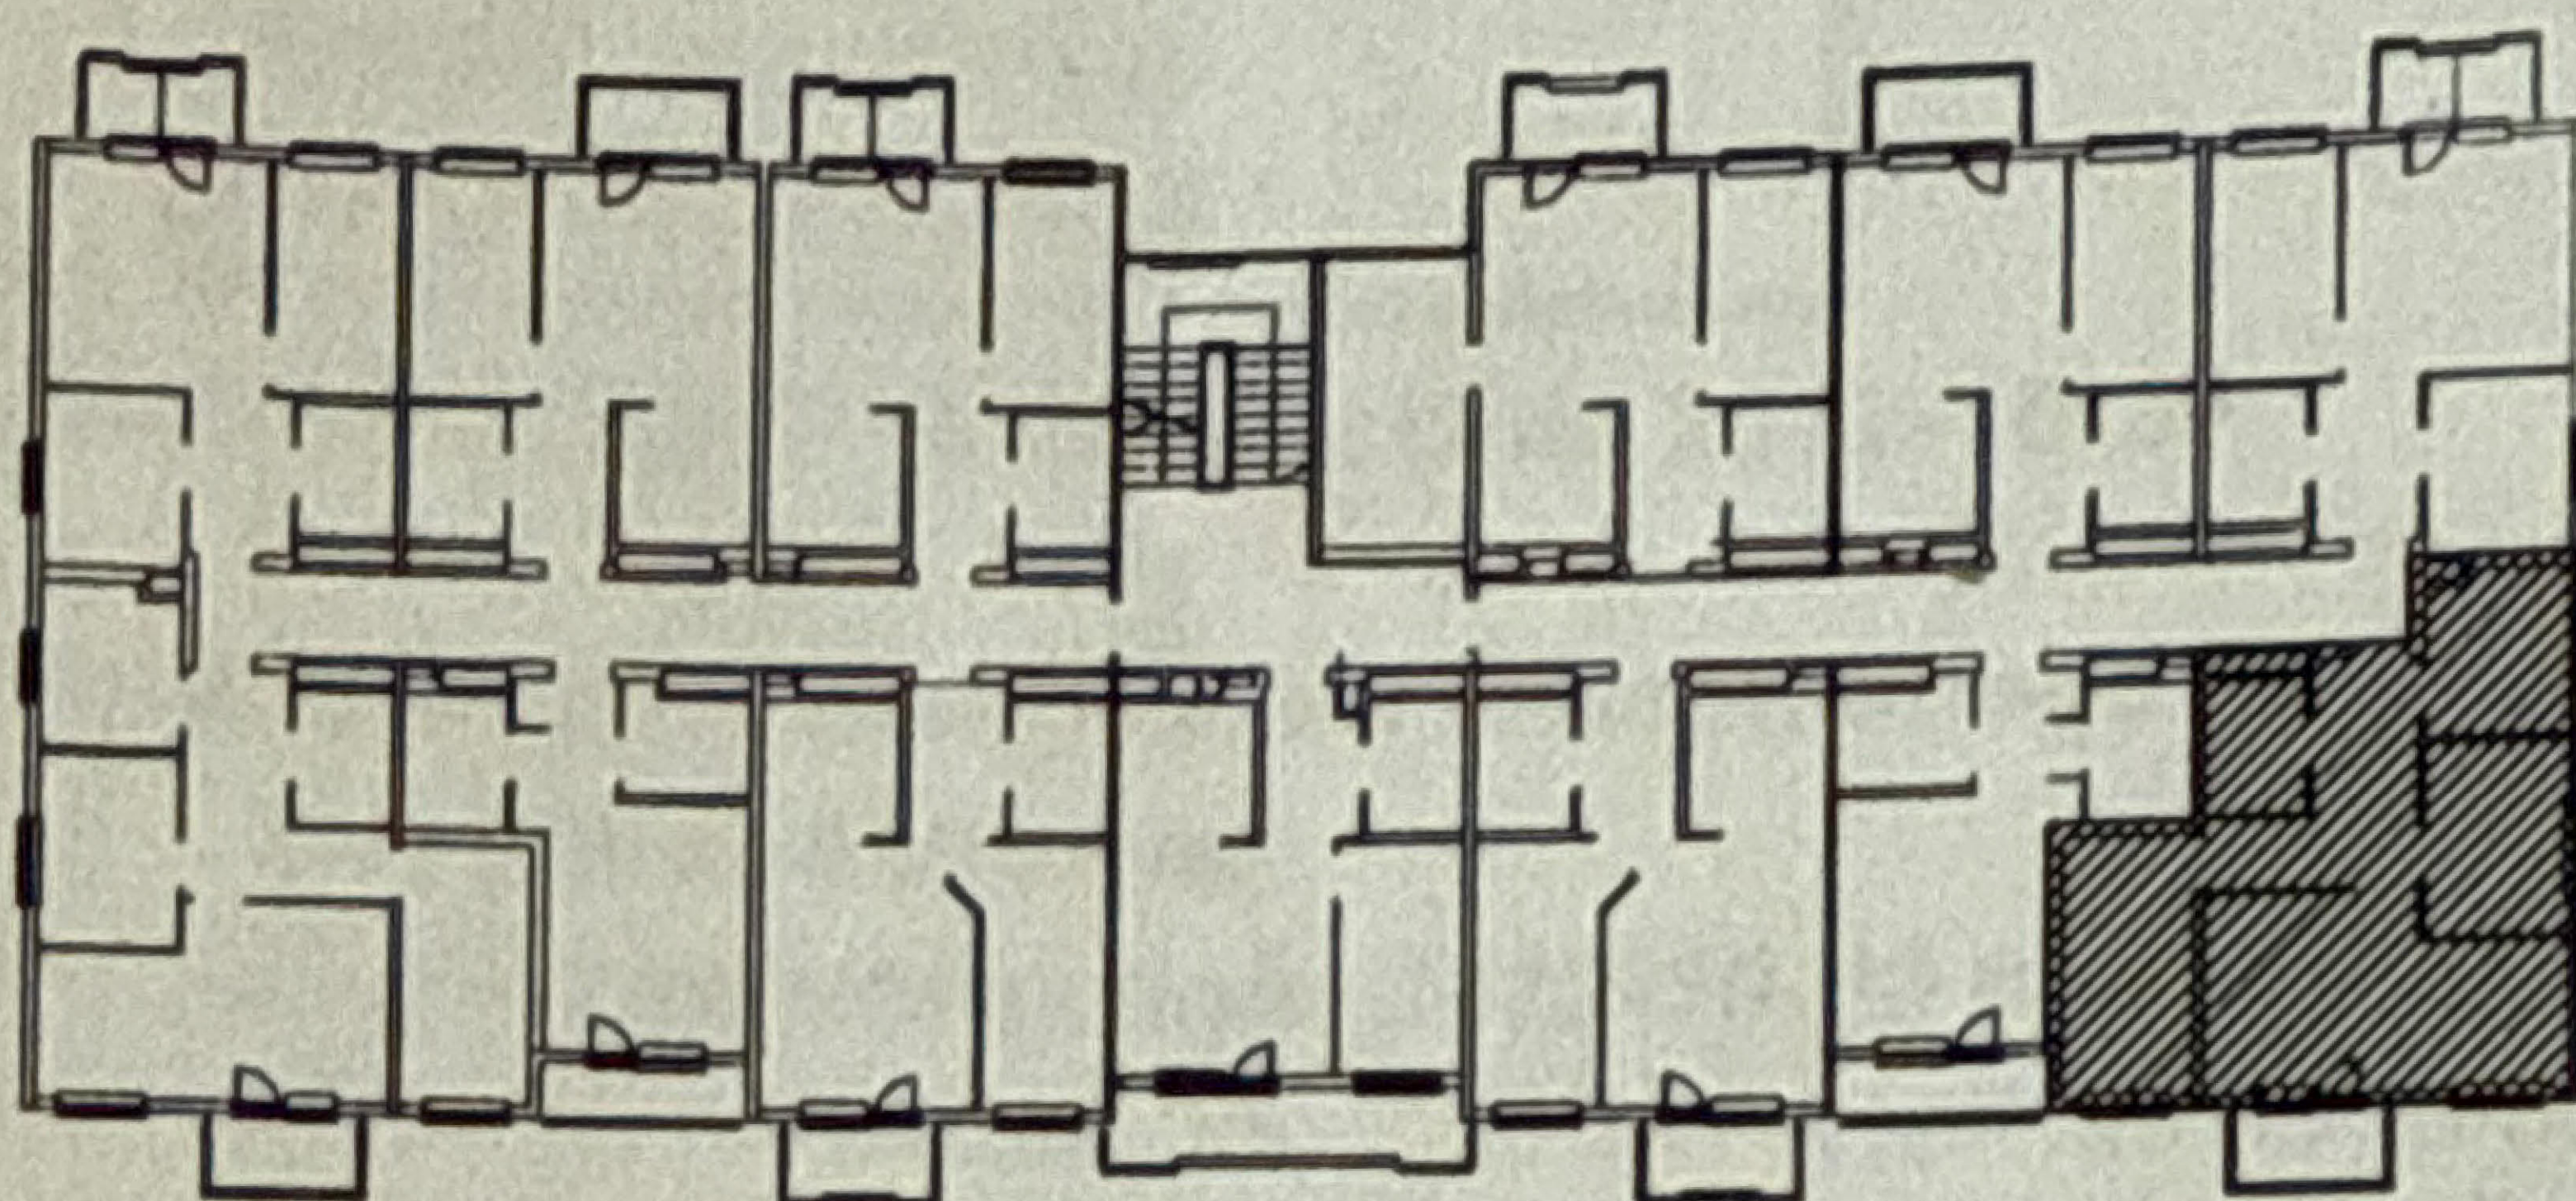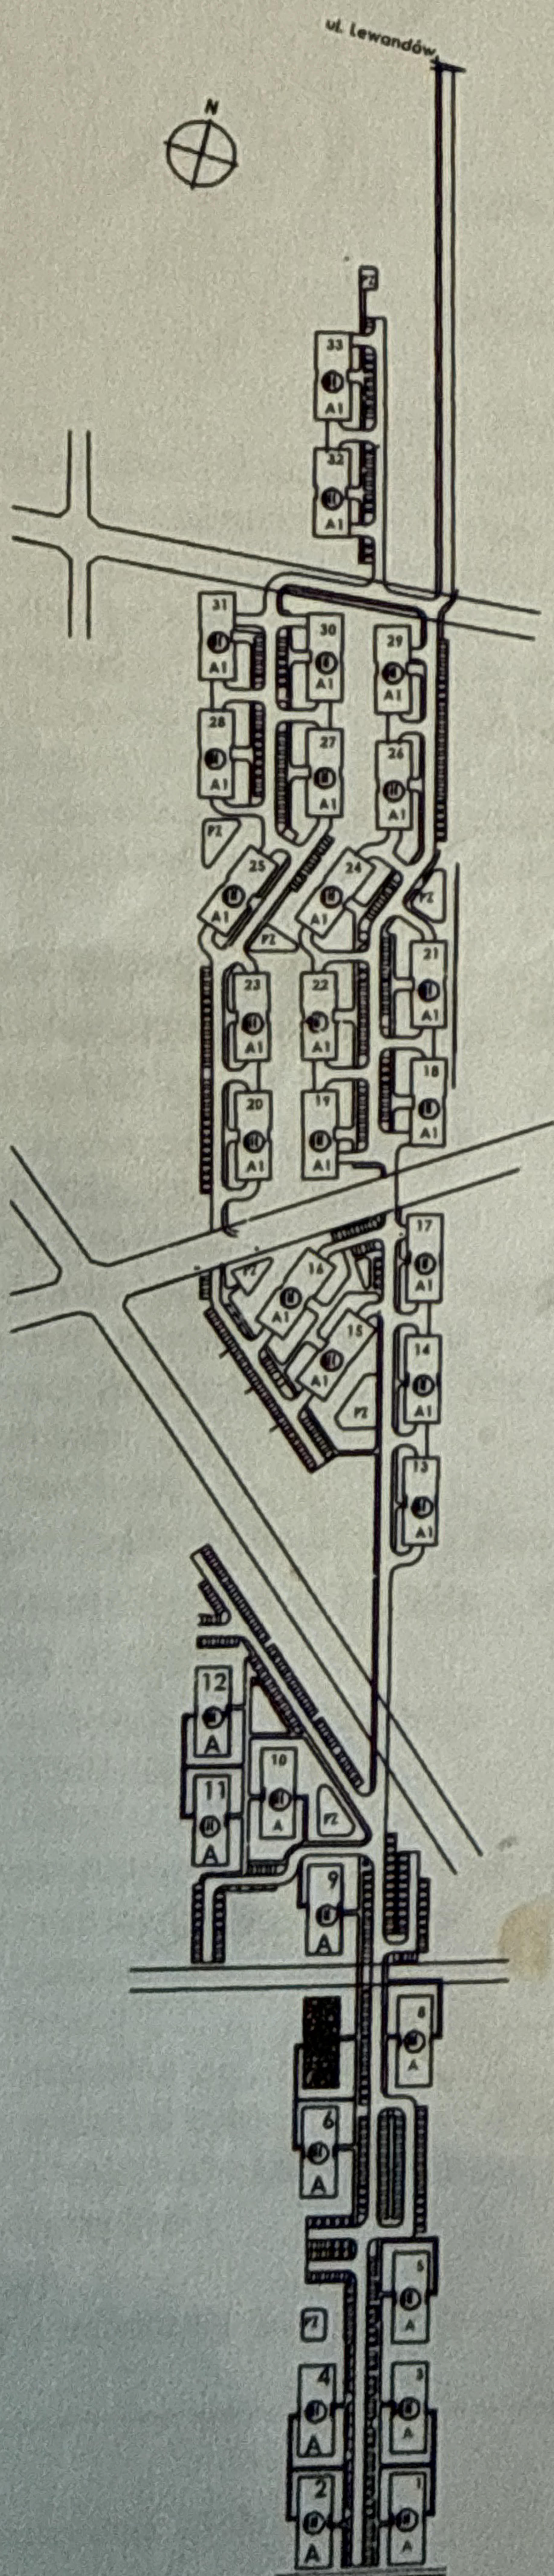

lokalizacja budynku
względem stron świata

usytuowanie mieszkania w budynku

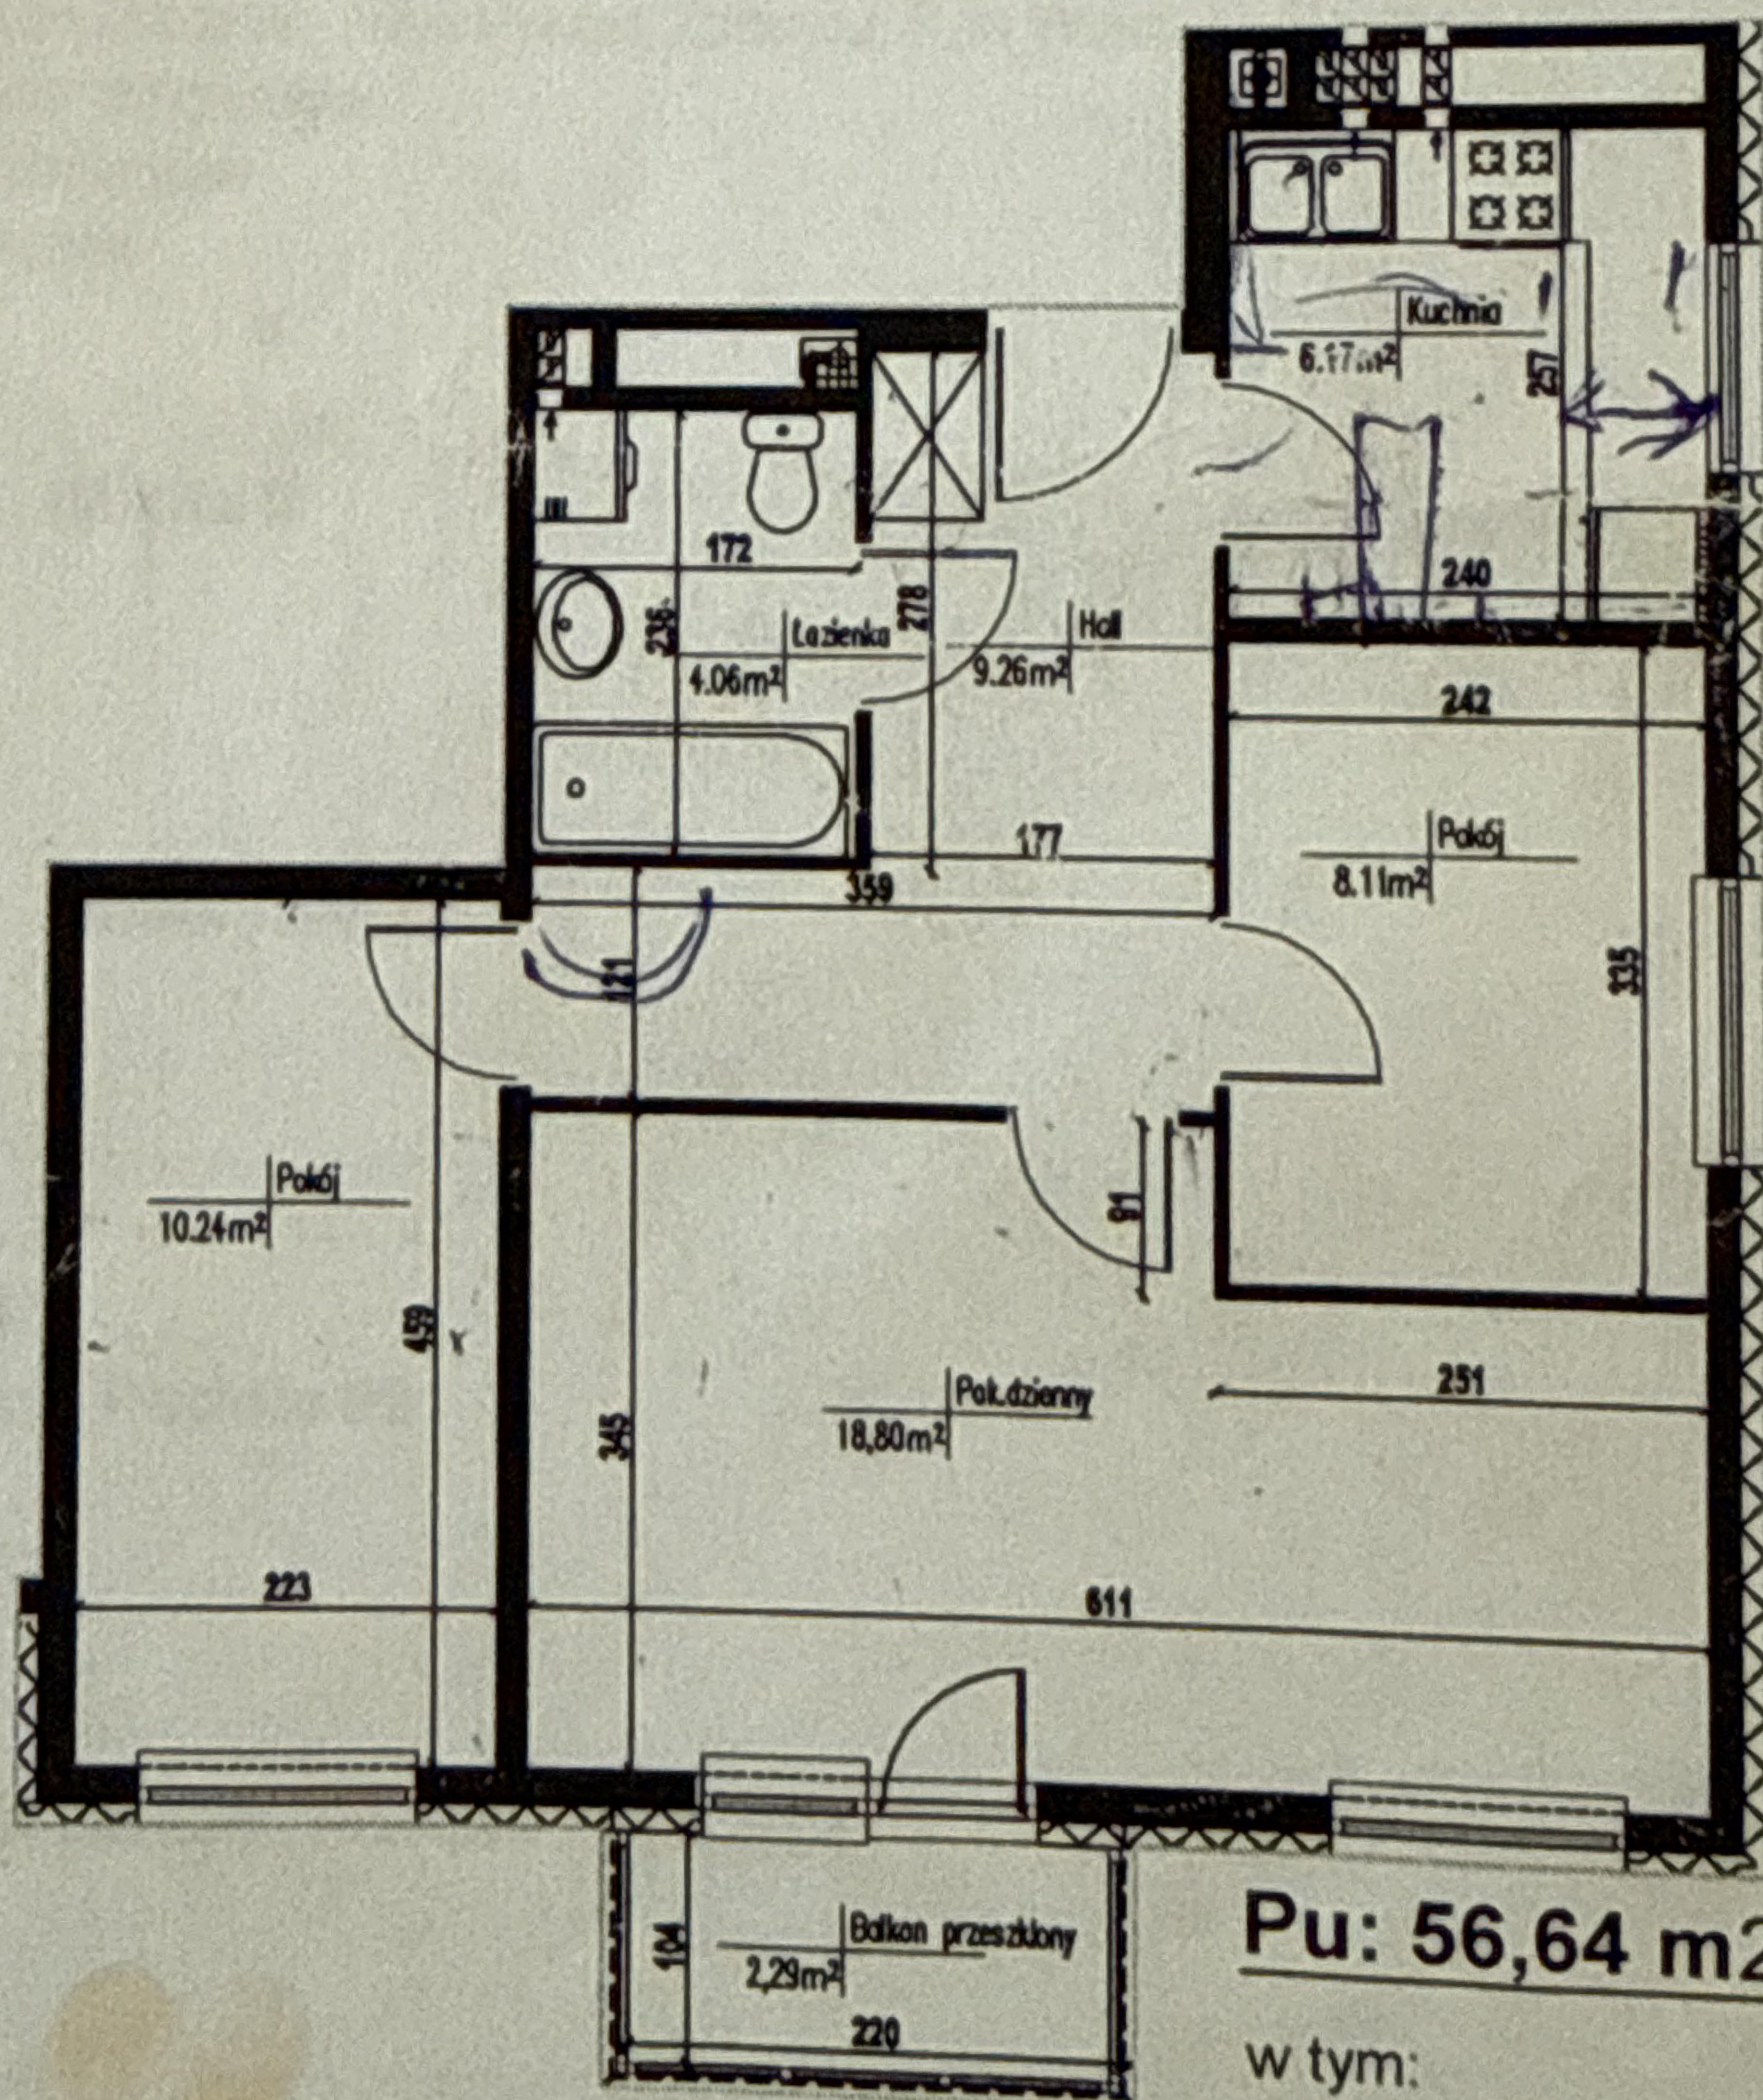

Pu: 56,64 m²

w tym:

POKÓJ DZIENNY 18,80 m²
KUCHNIA 6,17m²
POKÓJ 8,11 m²
POKÓJ 10,24 m²
ŁAZIENKA 4,06 m²
HALL 9,26 m²

balkon przeszklony 2,29 m²

J.W. CONSTRUCTION HOLDING S.A.
05-091 Ząbki, ul. Radzywińska 326
REGON 010621332, NIP 125-00-28-307

POWIERZCHNIA WYLICZONA ZGODNIE Z NORMĄ PN-ISO 9836